

COMMUNE
d Joyeuse

Section AL

1° Feuille


Echelle : 1/2000

6462 T

anc. Mod. 30 Cad.
(Sept. 1970)

N° d'ordre
du document
d'arpentage } 160

Tableau { à modifier (1)
d'assemblage { sans chang^t (1)

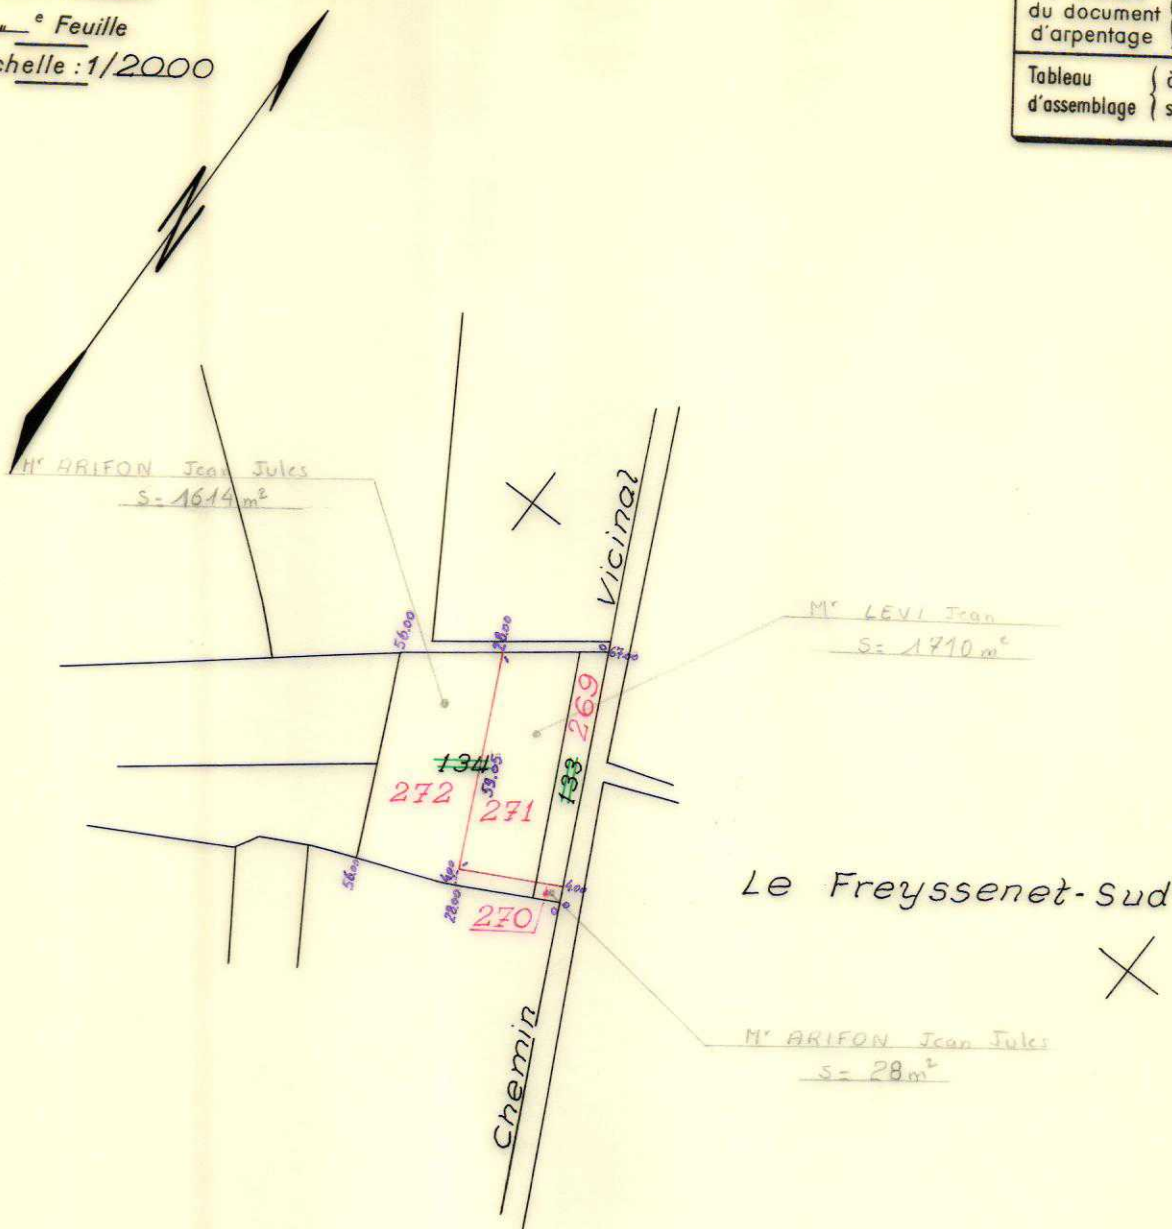

Extrait du plan minute établi
- par le Bureau du Cadastre (1).
~~par la personne agréée dans~~
~~les bureaux du Cadastre (1).~~
N° d'ordre au registre de cons-
tatation des droits: 9403
Cachet du Service d'origine:



Certification

(Art. 25 du décret n° 55-471 du 30 avril 1955)

Le présent document d'arpentage, certifié par les propriétaires soussignés (3), a été établi
- d'après les indications qu'ils ont fournies au bureau (1).
- en conformité d'un piquetage qu'ils ont effectué sur le terrain (1).
- d'après un plan d'arpentage ou de bornage, dont copie ci-jointe, dressé le
par M. _____, géomètre à _____ (1).

A _____ JOYEUSE 25 FEVRIER 1972
le _____

g. l. b.

LEVI
Levi

Document d'arpentage dressé

par M. _____

à _____

Date: _____

Signature: _____



(1) Rayer les mentions inutiles.

(2) Qualité de la personne agréée (géomètre-expert foncier, inspecteur, géomètre ou technicien retraité du Cadastre, etc.).

(3) Préciser les nom et qualité du signataire s'il est différent du propriétaire (mandataire, avoué, représentant qualifié de l'autorité expropriante, etc.).