


1^e Feuille

Echelle : 1/1000

anc. Mod. 30 Cad.
(Sept. 1970)

N° d'ordre
du document
d'arpentage } 677 J

Tableau	{	à modifier (1)
d'assemblage		sans chang [†] (1)

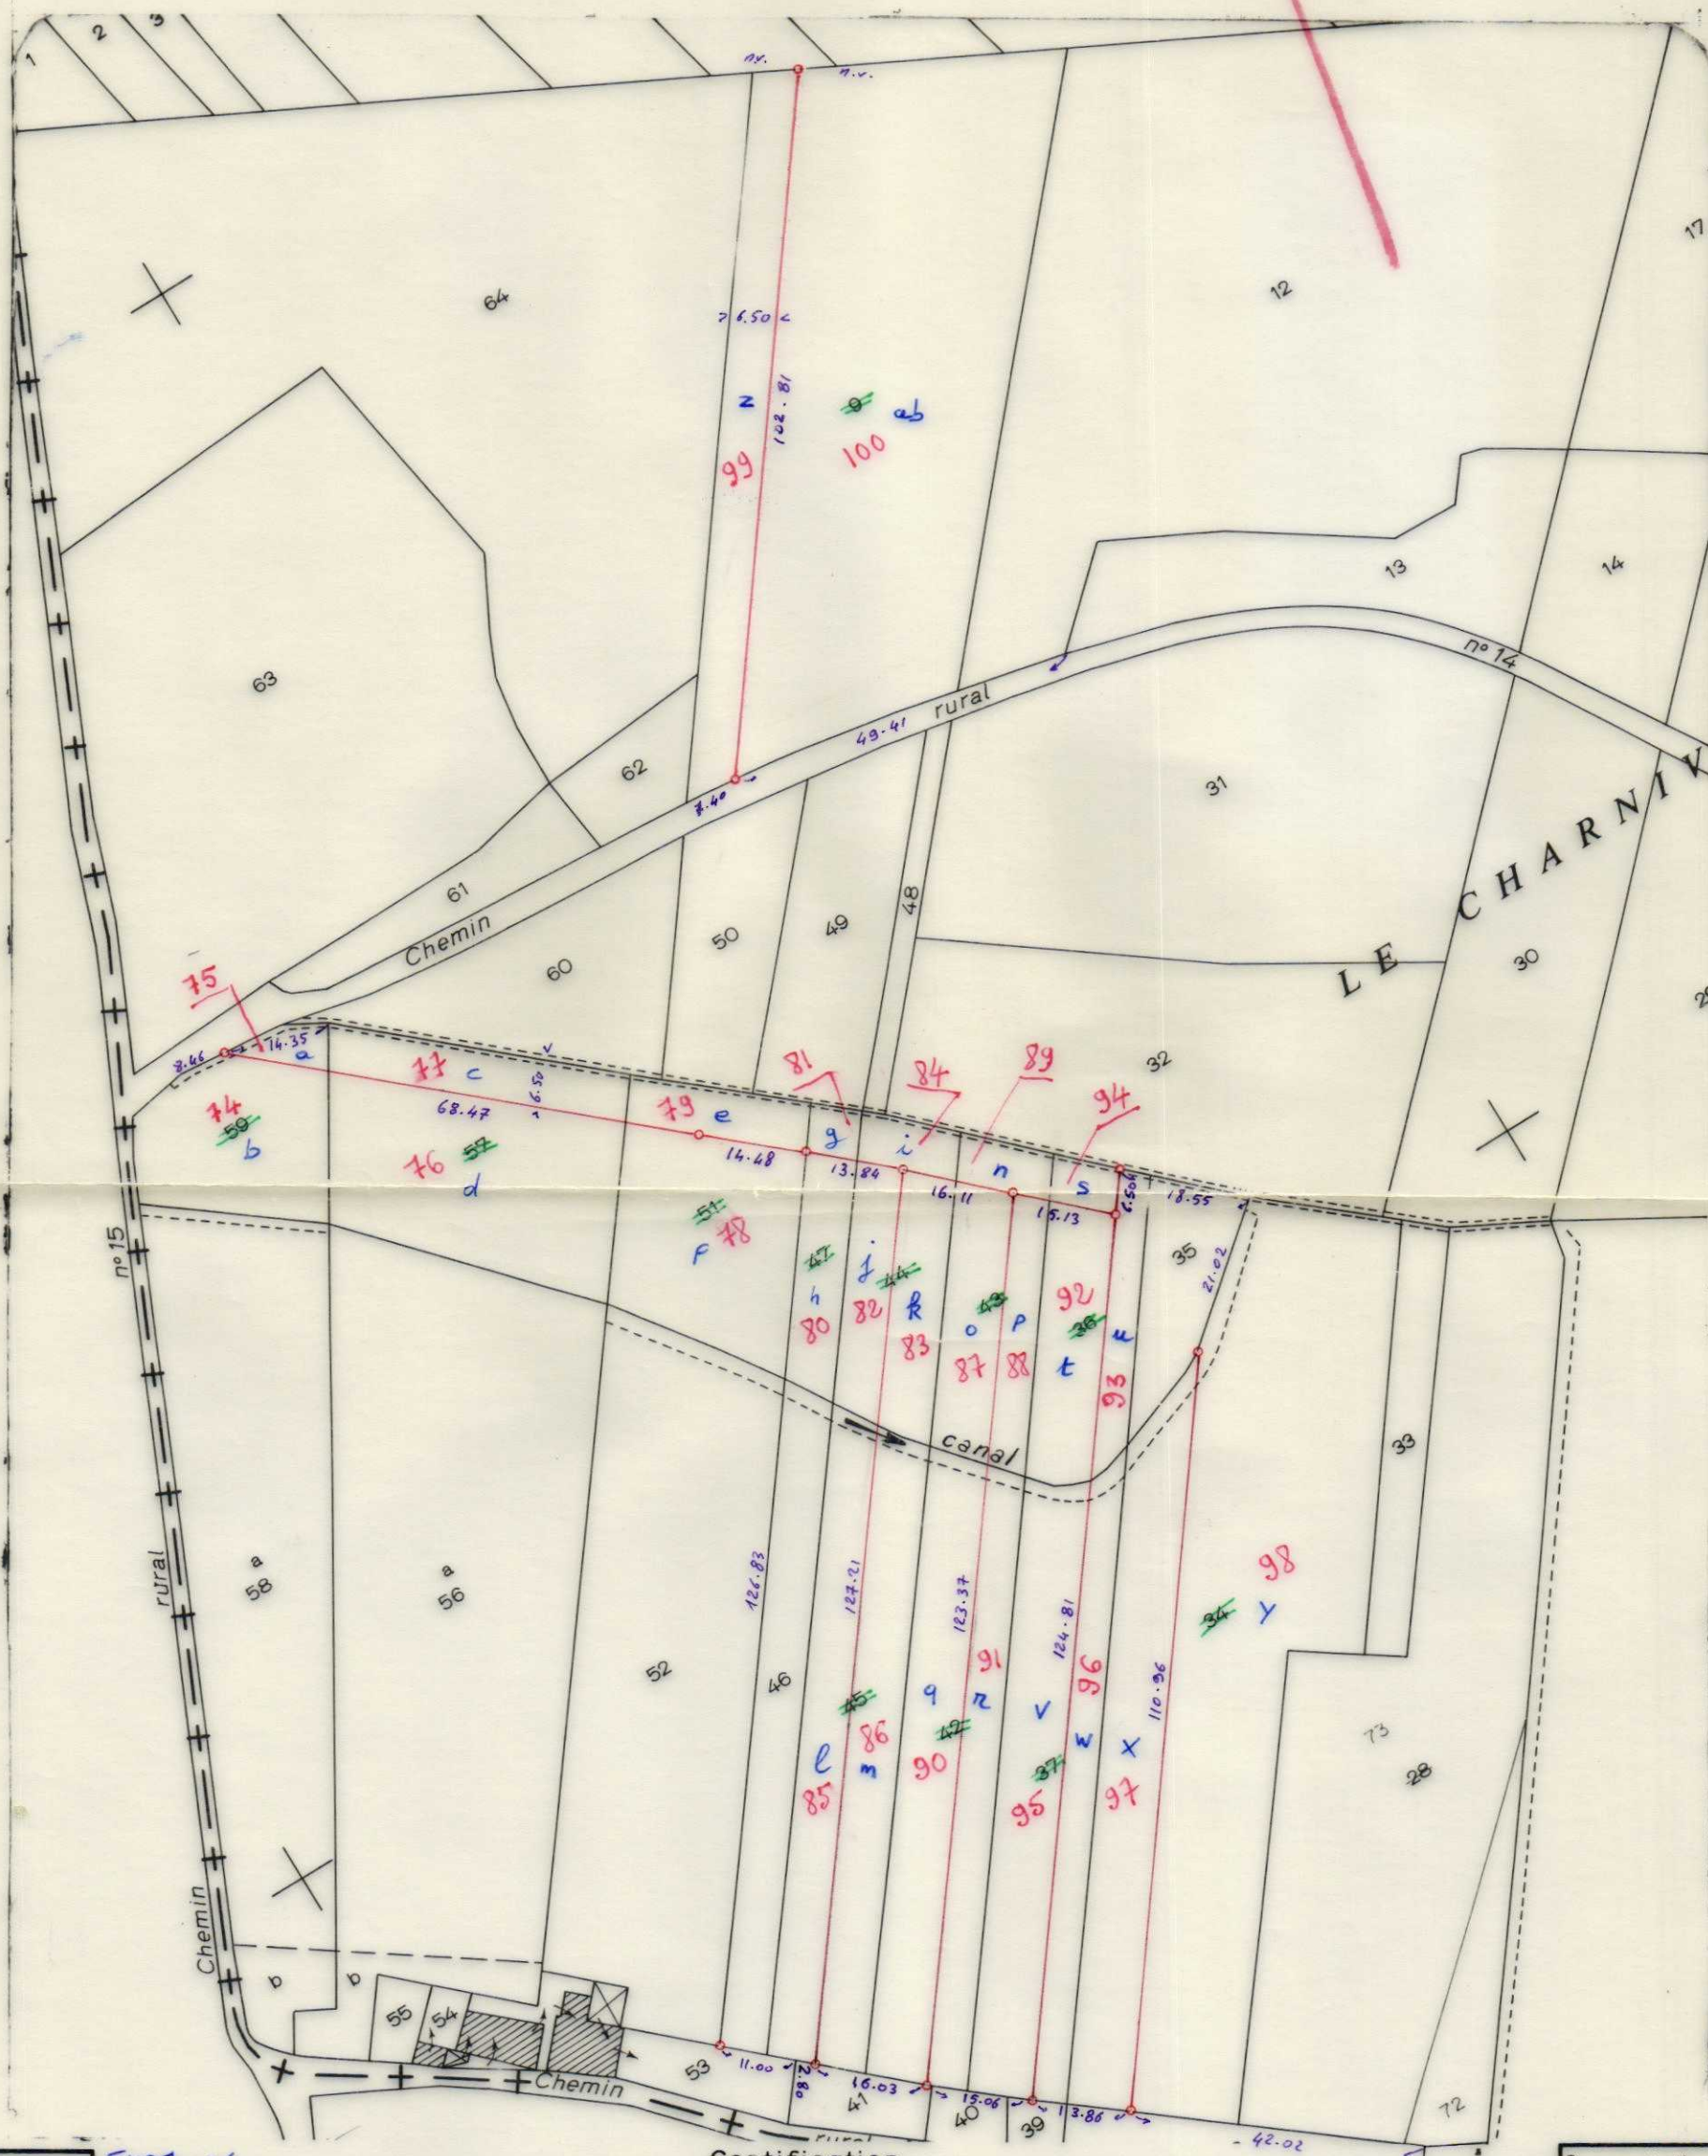

FURER was

FURET Christiane

FURET Nichèle

Certification
(Art. 25 du décret n° 55-471 du 30 avril 1955)

Le présent document d'arpentage, certifié par les propriétaires soussignés (3), a été établi

- ~~— d'après les indications qu'ils ont fournies au bureau (1). —~~
- en conformité d'un piquetage qu'ils ont effectué sur le terrain (1).
- ~~— d'après un plan d'arpentage ou de bornage, dont copie ci-jointe, dressé le~~
- ~~par M. _____, géomètre à _____ (1).~~

SAUSSAC Jacques SAUSSAC Anne-Marie SAUSSAC Eliette FELGIER Paul

Document d'arpentage dressé
par M. Patrick
GILLO - BALNA
Geomètre - Expert (2),
à MONTEURAIL
Date : 17/07/2001
Signature :

Le Chef du Service
des Routes
Alain PEYROT

Extrait du plan minute établi
- par le Bureau du Cadastre (1).
- par la personne agréée dans
les bureaux du Cadastre (1).
N° d'ordre au registre de cons-
titution des droits : _____
Cachet du Service d'origine : _____

(3) Préciser les nom et qualité du signataire s'il est différent du propriétaire (mandataire, avoué, représentant qualifié de l'autorité expropriante, etc.).